

図面来歴

完成図書



OWNER	二光商運株式会社 殿	NAME	二光520
-------	------------	------	-------

MANUFACTURING DEPT. DESIGNING SECTION	50.00x15.00x2.25
------------------------------------------	------------------

CHIEF <i>J. Kato</i> CHECKED DRAWN _____ DATE H23. 4. 5	一般配置図
---------------------------------------------------------------------	-------


SHIP NO	SHEET NO		
---------	----------	--	--

極洋船舶工業株式会社  
千葉県館山市富士見545番地3  
KYOKUYO SHIP BUILDING INDUSTRIAL CO.,LTD

# マンホール配置図

MH-- 350 x 450

FORE →

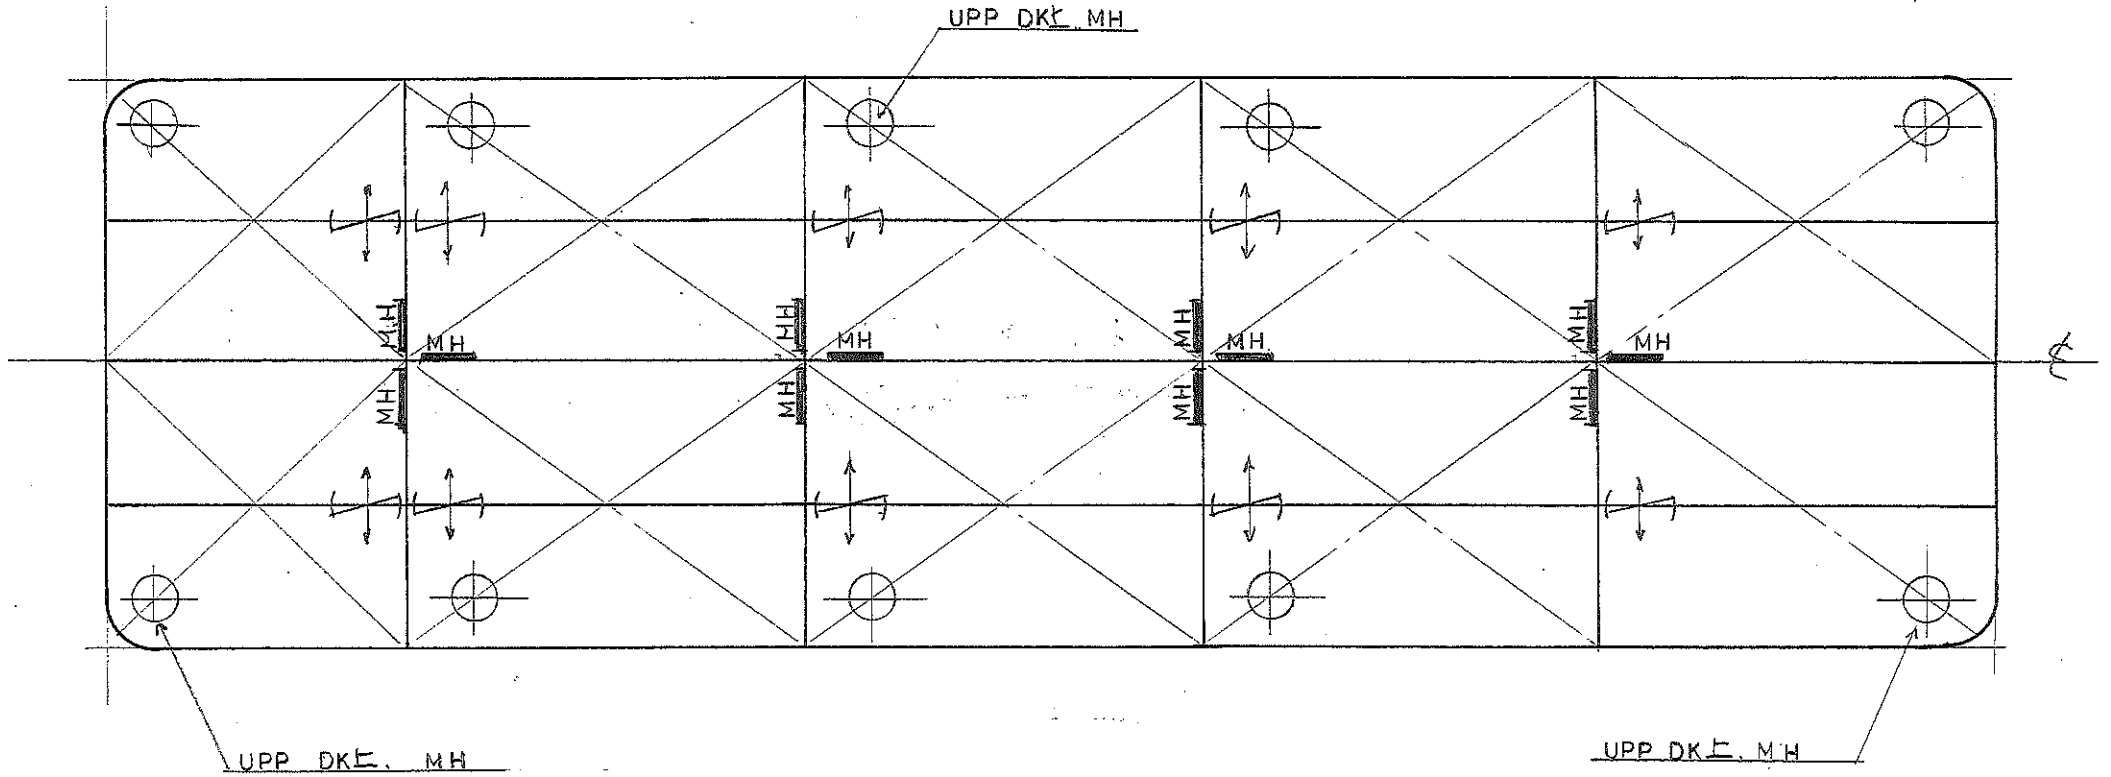

50<sup>M</sup>.00 x 15<sup>M</sup>.00 x 2<sup>M</sup>.25

