中央横断面図

S=1/50

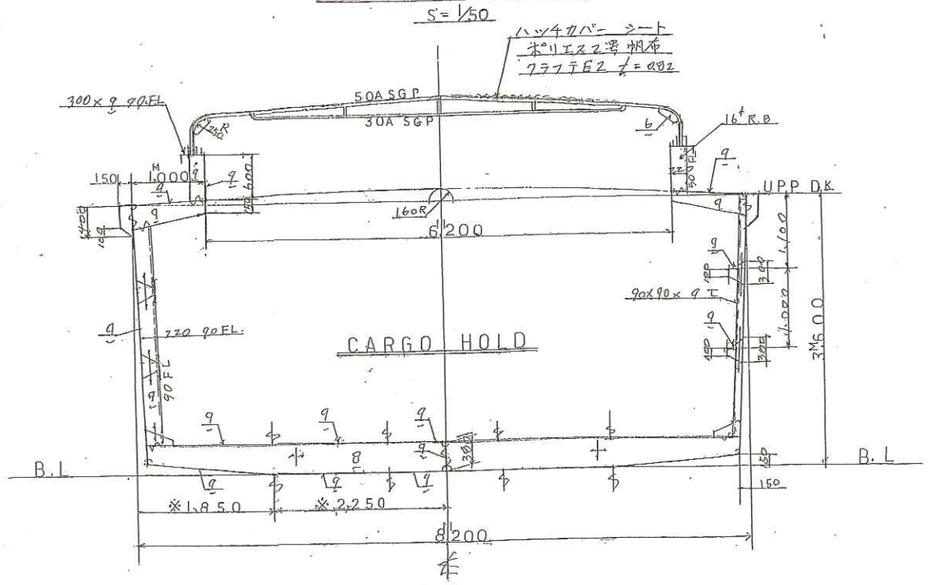

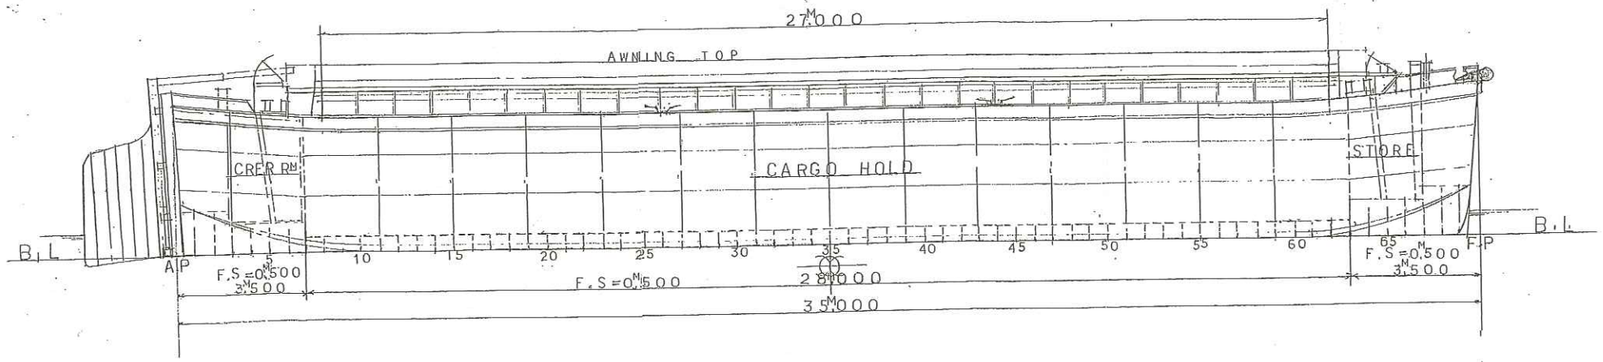

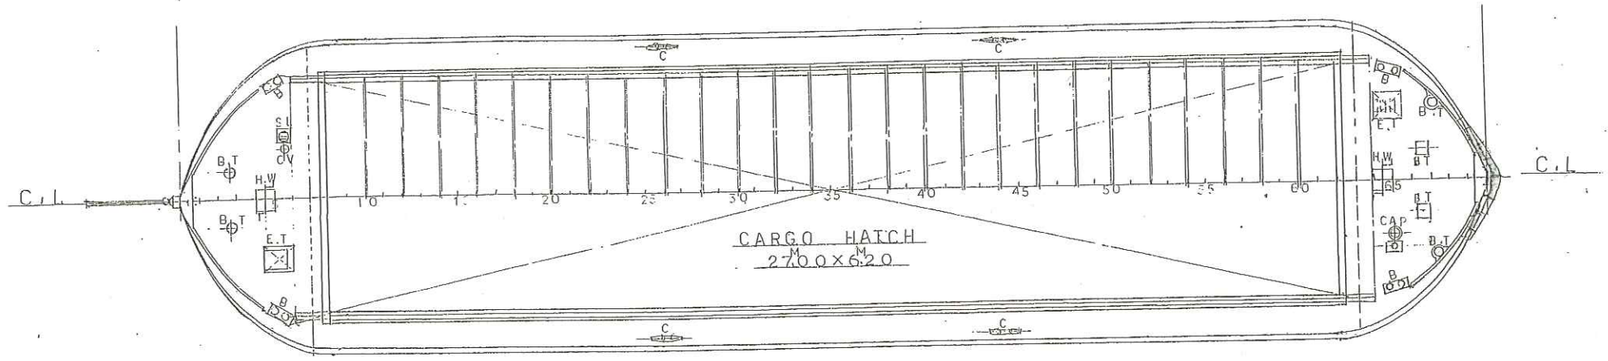

主要寸法	
長さ	35M00
幅	8M20
深さ	3M60

註:—

1) ※寸法(キール中)は浮上計測につき類似船より記入した。本船の上架時再確認下さい。

図面来歴

21-3-12 現物計測作成する

二光商運(株)

第二佐田丸

完成図

三十五米型鋼製艀

一般配置図

中央横断面図

S NO	
尺度	1/100, 1/50
二光商運(株)	
設計	
製図	Y.T
写図	
21.3.12	